

中建五局第三建设有限公司（技术专用章）
康立时代建设集团有限公司 技术专用章

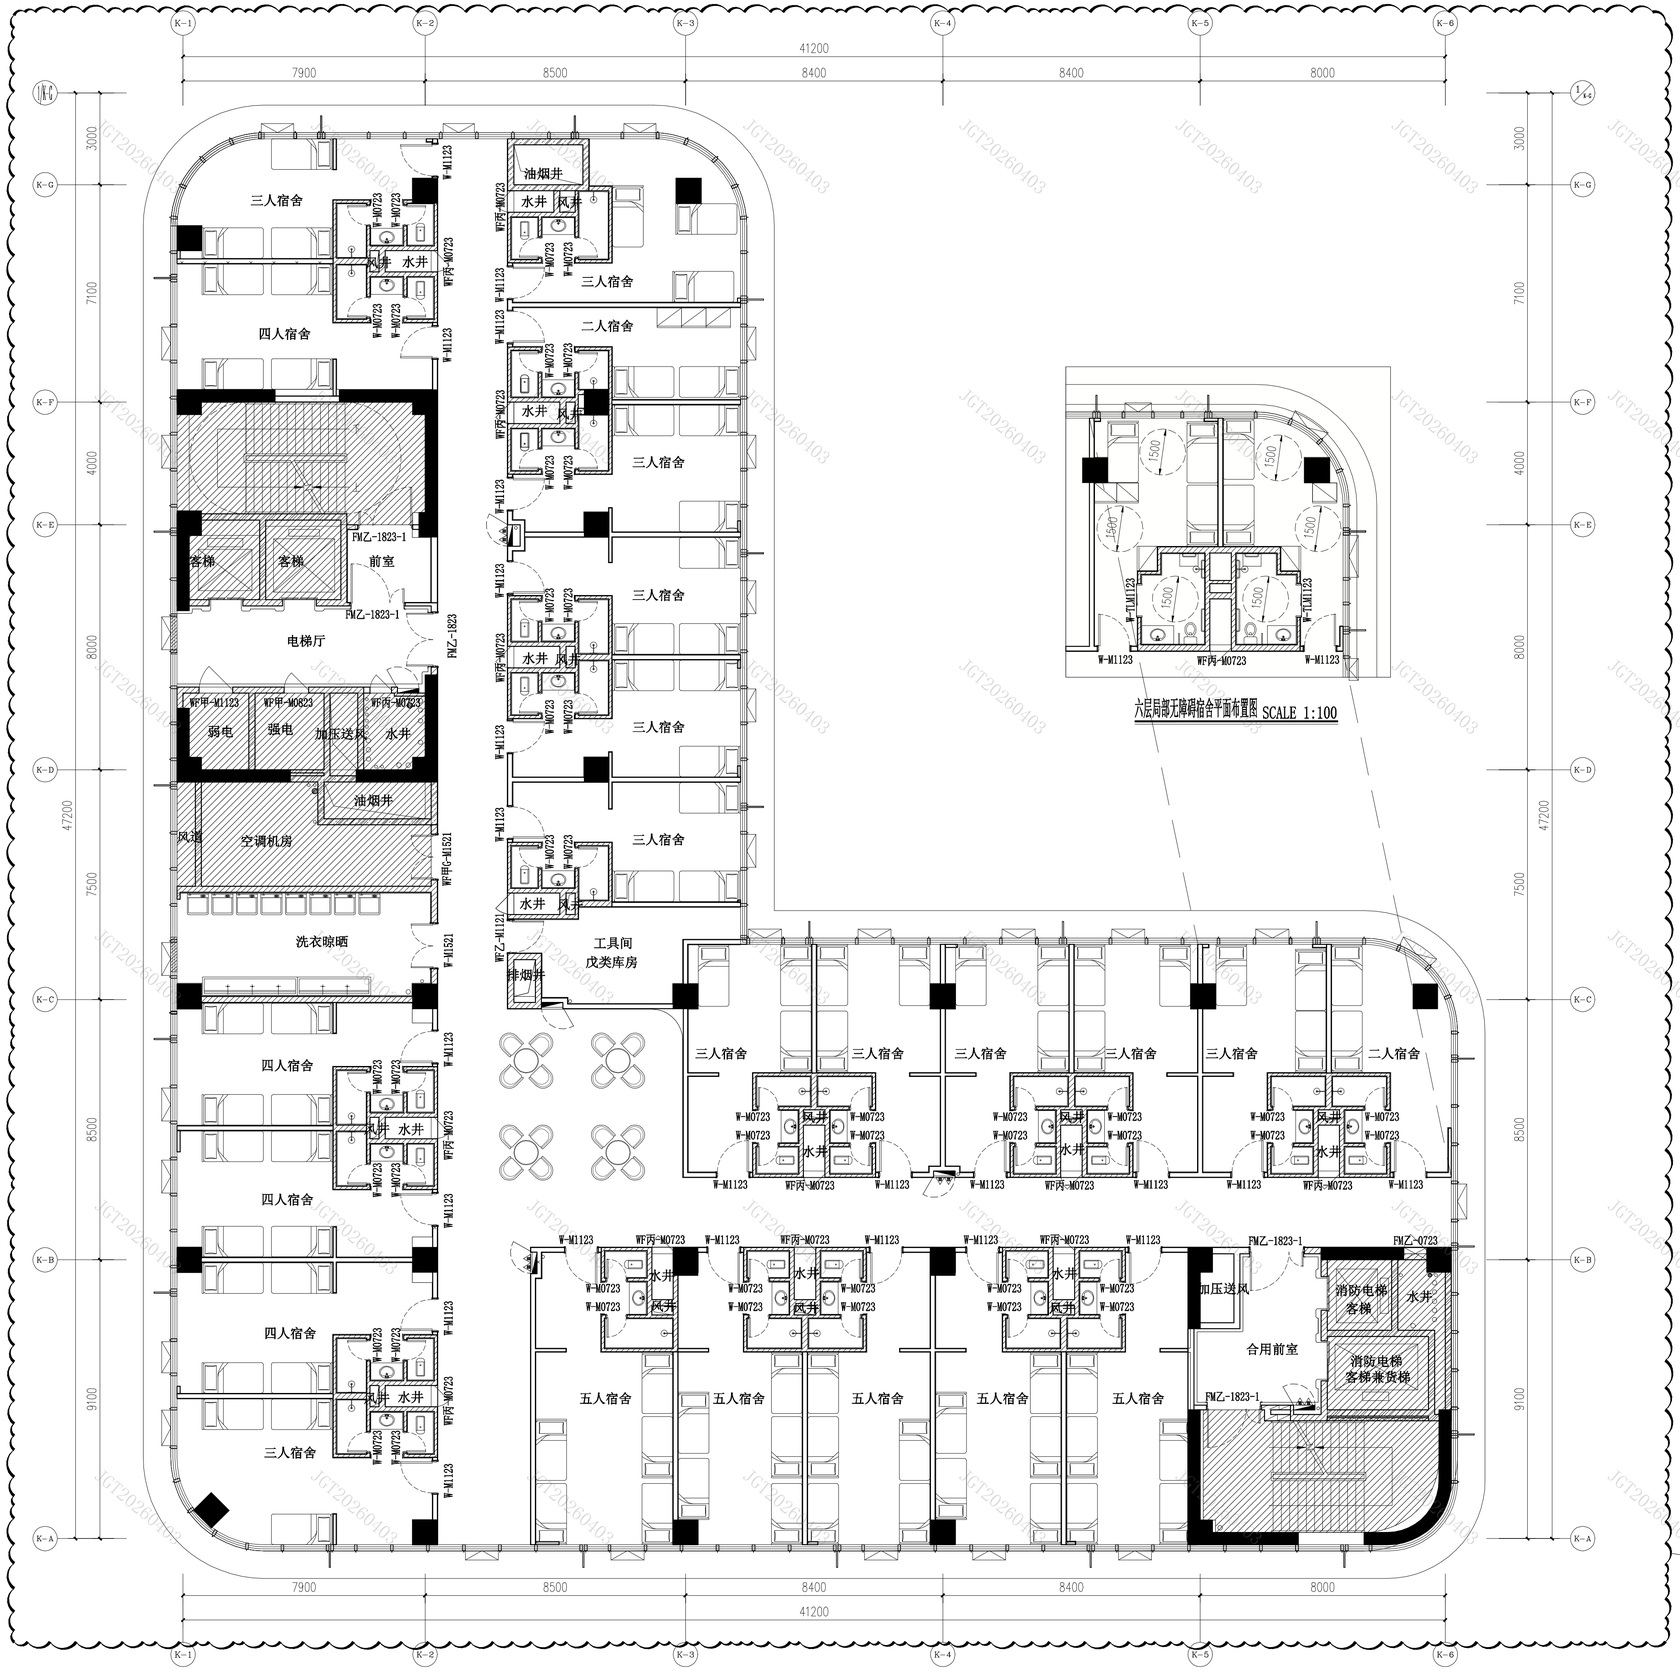


十一层平面布置图 SCALE 1:100




六层局部无障碍宿舍平面布置图 SCALE 1:100

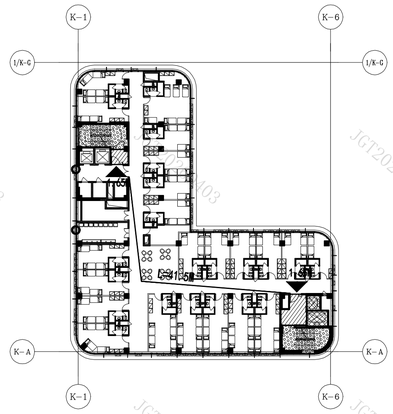


六~十一层防火分区示意图 1:500

2 整层楼层柜子均取消

备注：6-11层外轮廓以建筑图为准，内装图仅为示意

中国建筑西南设计研究院有限公司
CHINA SOUTHWEST ARCHITECTURAL DESIGN AND RESEARCH INSTITUTE CORP.LTD

1次升版时间：2024年04月
一、升版原因
应业主来函要求进行修改。
二、修改内容
1、厨房及餐厅功能布局全部调整
三、本次修改应报送相关部门审查通过后方可实施。

2次升版时间：2025年12月
一、升版原因
根据业主来函<<关于四川省妇幼健院(四川省妇女儿童医院)天府院区二期工程建设项目施工图纸优化调整的要求>>进行修改。
二、修改内容
1、部分平面布局调整
2、部分天花材质调整
3、部分地面材质调整
4、部分墙面材质调整
3、部分家具尺寸依靠实际尺寸调整
4、节点图增补
三、本次修改应报送相关部门审查通过后方可实施。

竣工图

| | | | |
|---|---|---|---|
| 施工单位 | 中建五局第三建设有限公司 | | |
| 编制人 | | 审核人 | |
| 技术负责人 | | 编制日期 | 2026-04-02 |
| 监理单位 | 康立时代建设集团有限公司 | | |
| 总监理工程师 | | 监理工程师 | |

中华人民共和国一级注册建筑师
姓 名：叶宏伟
注册号：5100639-061
有效期：至2027年09月

建设单位：(CLIENT:)
四川省妇幼保健院

| | |
|---|---|
| 设计项目名 PROJECT NAME | 四川省妇幼保健院（四川省妇女儿童医院）天府院区二期工程建设项目 |
| 子项名称 SUB PROJECT | 科教楼 |

图 名：(DWG. NAME:)
十一层平面布置图

单位 unit：mm,m　　比例 scale：详图

| | | |
|---|---|---|
| 设计总负责人 PROJECT LEADER | 叶宏伟 | |
| | 高韩 | |
| 专业负责人 DIVISION CHIEF | 姜筱凌 | |
| | 袁野 | |
| 设 计 DESIGNED BY | 黄潇雨 | |
| 校 对 PROCESSED BY | 袁野 | |
| 审 核 CHECKED BY | 杜晓帆 | |
| 审 定 APPROVED BY | 徐卫红 | |
| 设计项目号 PROJECT NO. | 22260-19 | |
| 图 别 DWG TYPE | 建装施 | 图 号 DWG. NO. I-W-FP036 |
| 版 本 号 Ver. | 2 | 日 期 DATE 2025年12月 |

JGT20260403